



Date d'impression : 12/10/2016

DIFFUSION


ID	Date	Établi par	Nature des modifications

mise à jour des plans de récolement reçus à la date d'impression

Légende

Branchement EP	Avaleur	Station d'épuration
Branchement EU	Avaleur à grille	Temporaire
	Clapet	Rond valable à grille

La position, la nature des canalisations et la géométrie des fonds de plan sont données à titre indicatif. Elles n'engagent en aucun cas la responsabilité de la société émettrice du plan. Toute précision nécessaire sera confirmée par relevé de terrain ou sondage. BD parcelaire®, BD adresse®, DIGN - reproduction interdite Licença n°2008CJL120432 acquise au titre du contrat n°9763 signé le 03/06/08. L'ordre de référence des produits IGN représentés est disponible sur <http://pds.vrs.saur.fr>

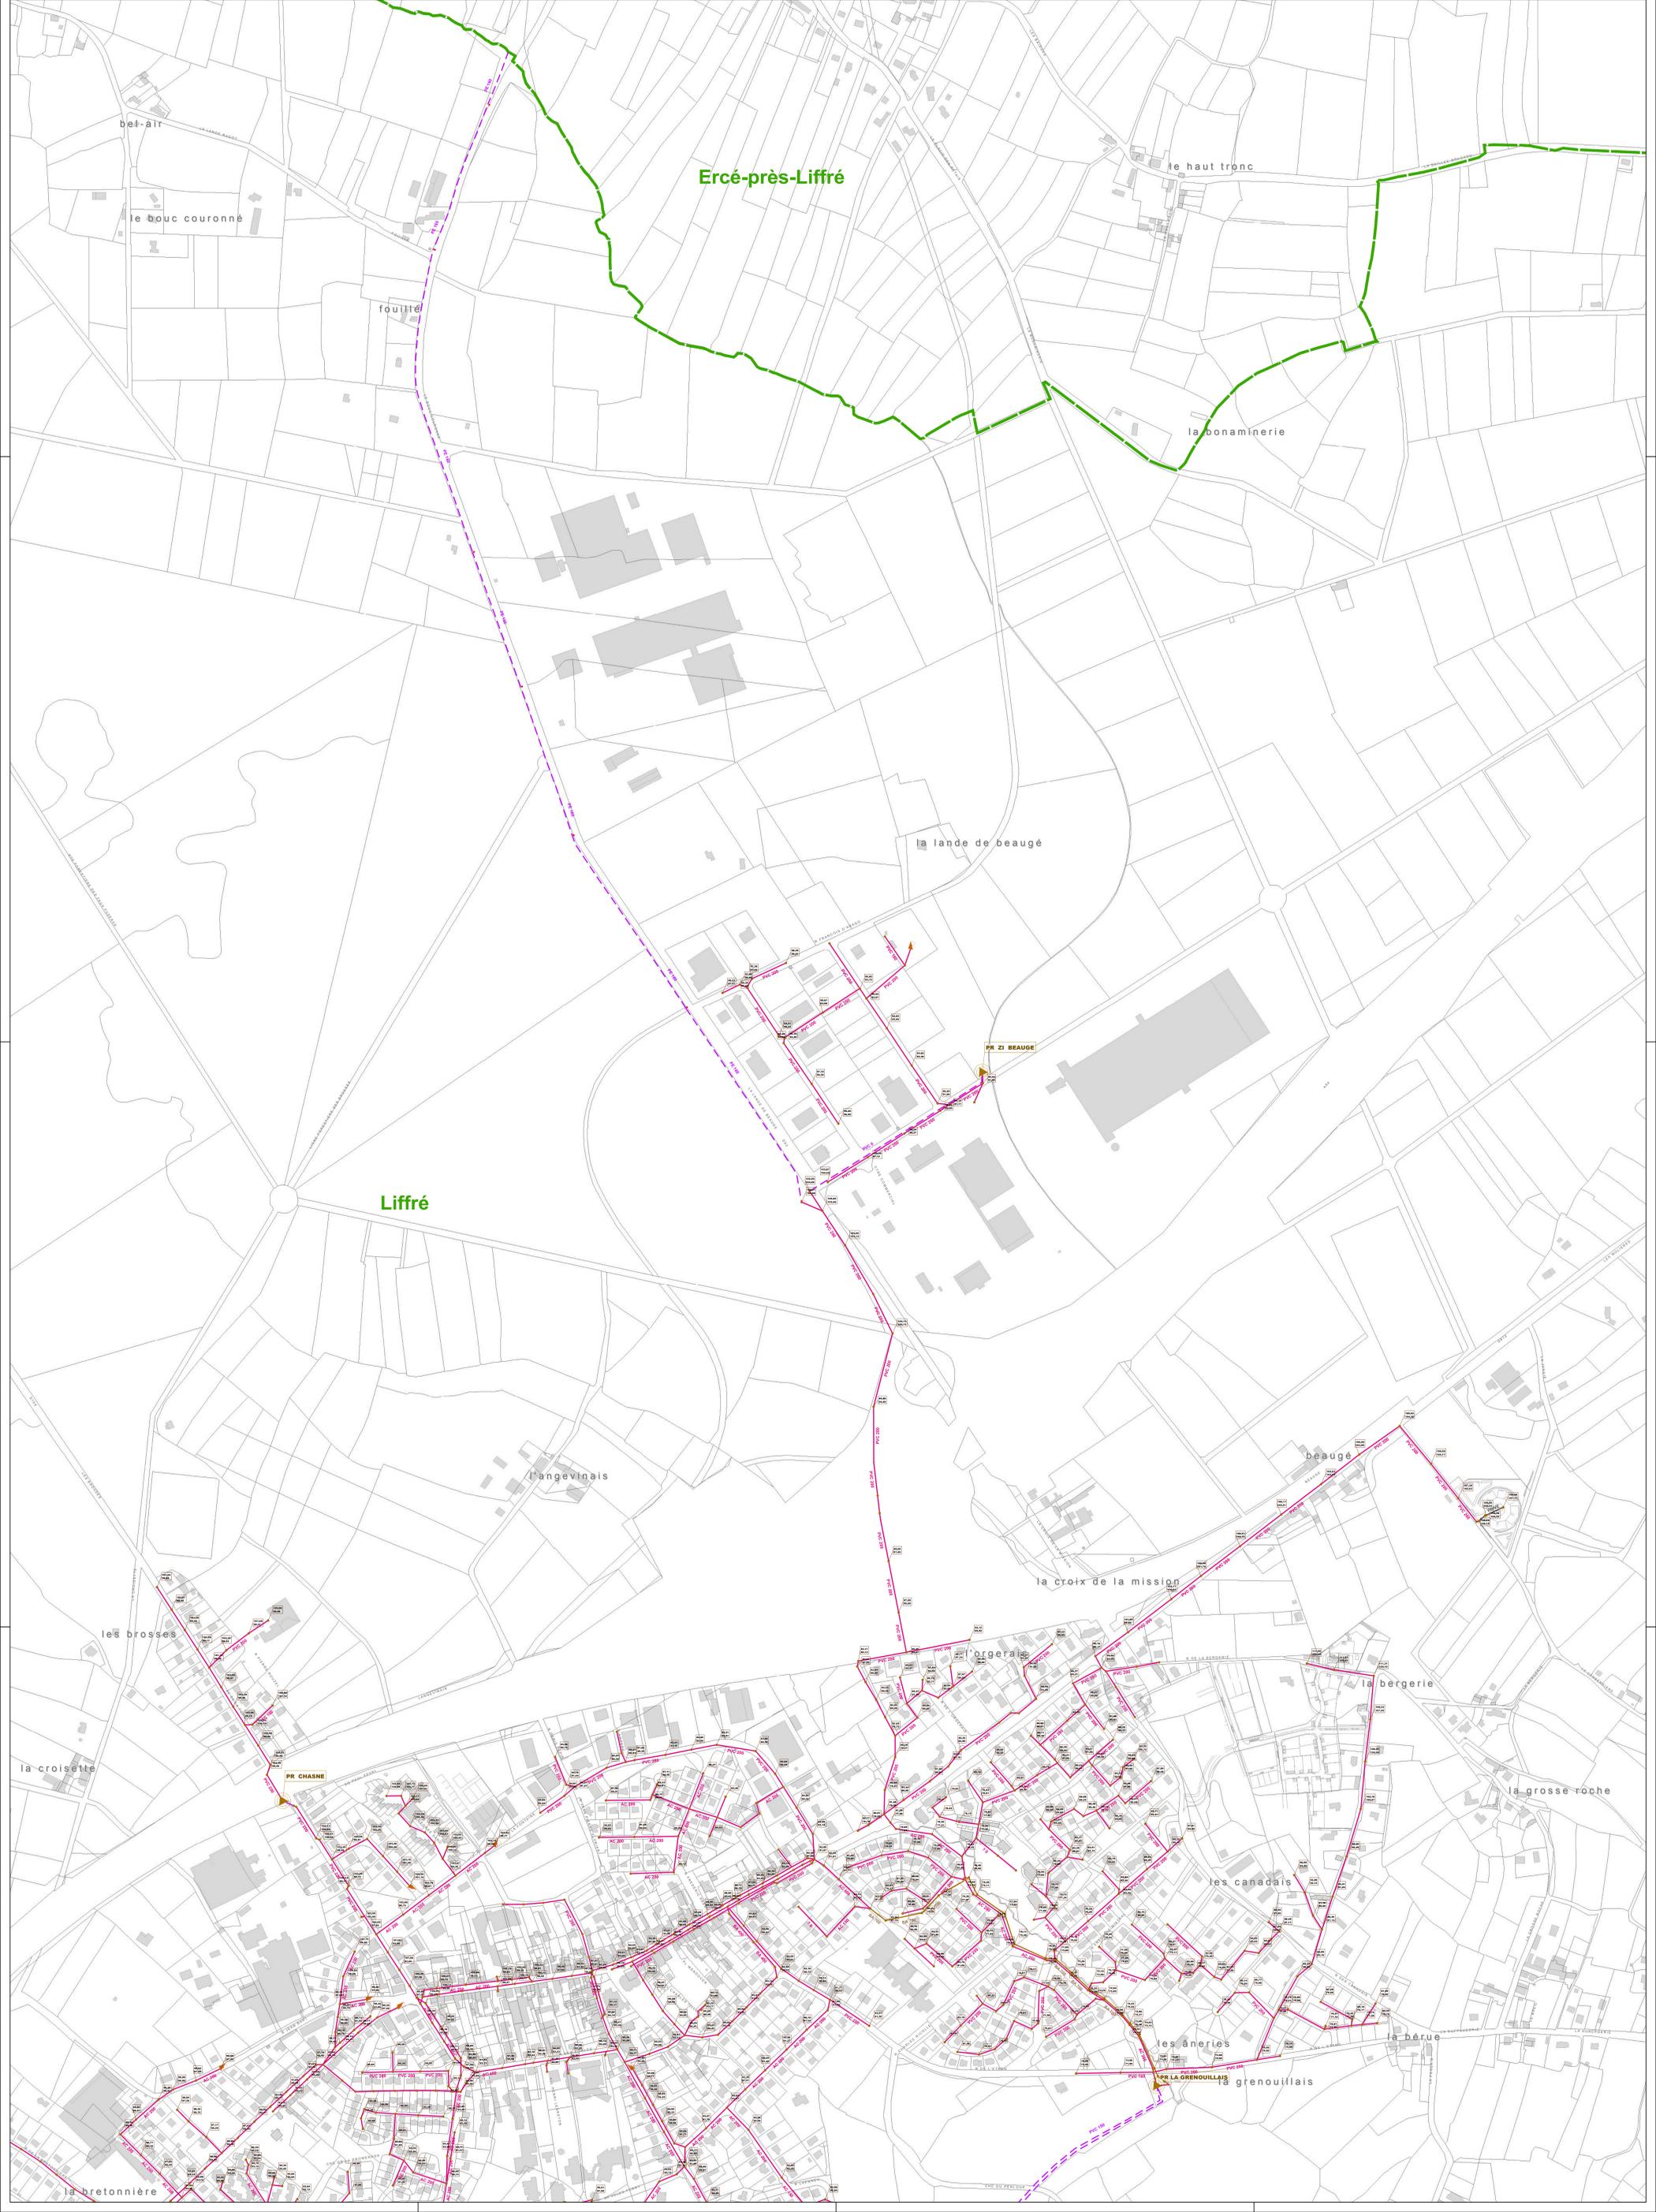




DIFFUSION

Ind.	Date	Etabli par	Nature des modifications
00		SUIRE Y.	mise à jour des plans de récolement reçus à la date d'impression

Légende

- Branchement
- Distribution
- Feeder
- Eau brute
- Refoulement
- Défense incendie
- Vidange
- Hors service
- Compteur de protection cathodique
- Boîte à bous
- Borne de puisage monotèque
- Borne fontaine
- Bouche d'incendie T4 / Bout
- Bouche de lavage T4 / Bout
- Ciapet
- Compteur de sectorisation
- Accélérateur
- Compteur import
- Débitmètre
- Micro ventouse
- Plaque d'extrémité
- Puaard
- Purge
- Réducteur de pression
- Stabilisateur amont
- Stabilisateur aval
- Stabilisateur d'écoulement
- Vanne
- Vanne fermée
- Vanne en attente
- Ventouse
- Vidange
- Poteau d'incendie T4 / Bout
- Stabilisateur amont/aval
- Bâche
- Réservoir au sol
- Réservoir enterré
- Réservoir semi enterré
- Réservoir sur tour
- Usine de traitement
- Traitement sur réseau
- Station de pompage
- Station de surpression
- Barrage
- Captage
- Forage
- Prise d'eau
- Puits

La position, la nature des canalisations et la géométrie des fonds de plan sont données à titre indicatif. Elles n'engagent en aucun cas la responsabilité de la société émetrice du plan. Toute précision nécessaire sera confirmée par relevé de terrain ou sondage. BD parcellaire®, BD adresse®, IGN - reproduction interdite Licence n°2008CUJ-ENT0432 acquise au titre du contrat n°9783 signé le 03/06/08. L'année de référence des produits IGN représentés est disponible sur <http://sps.iris.saur.fr>

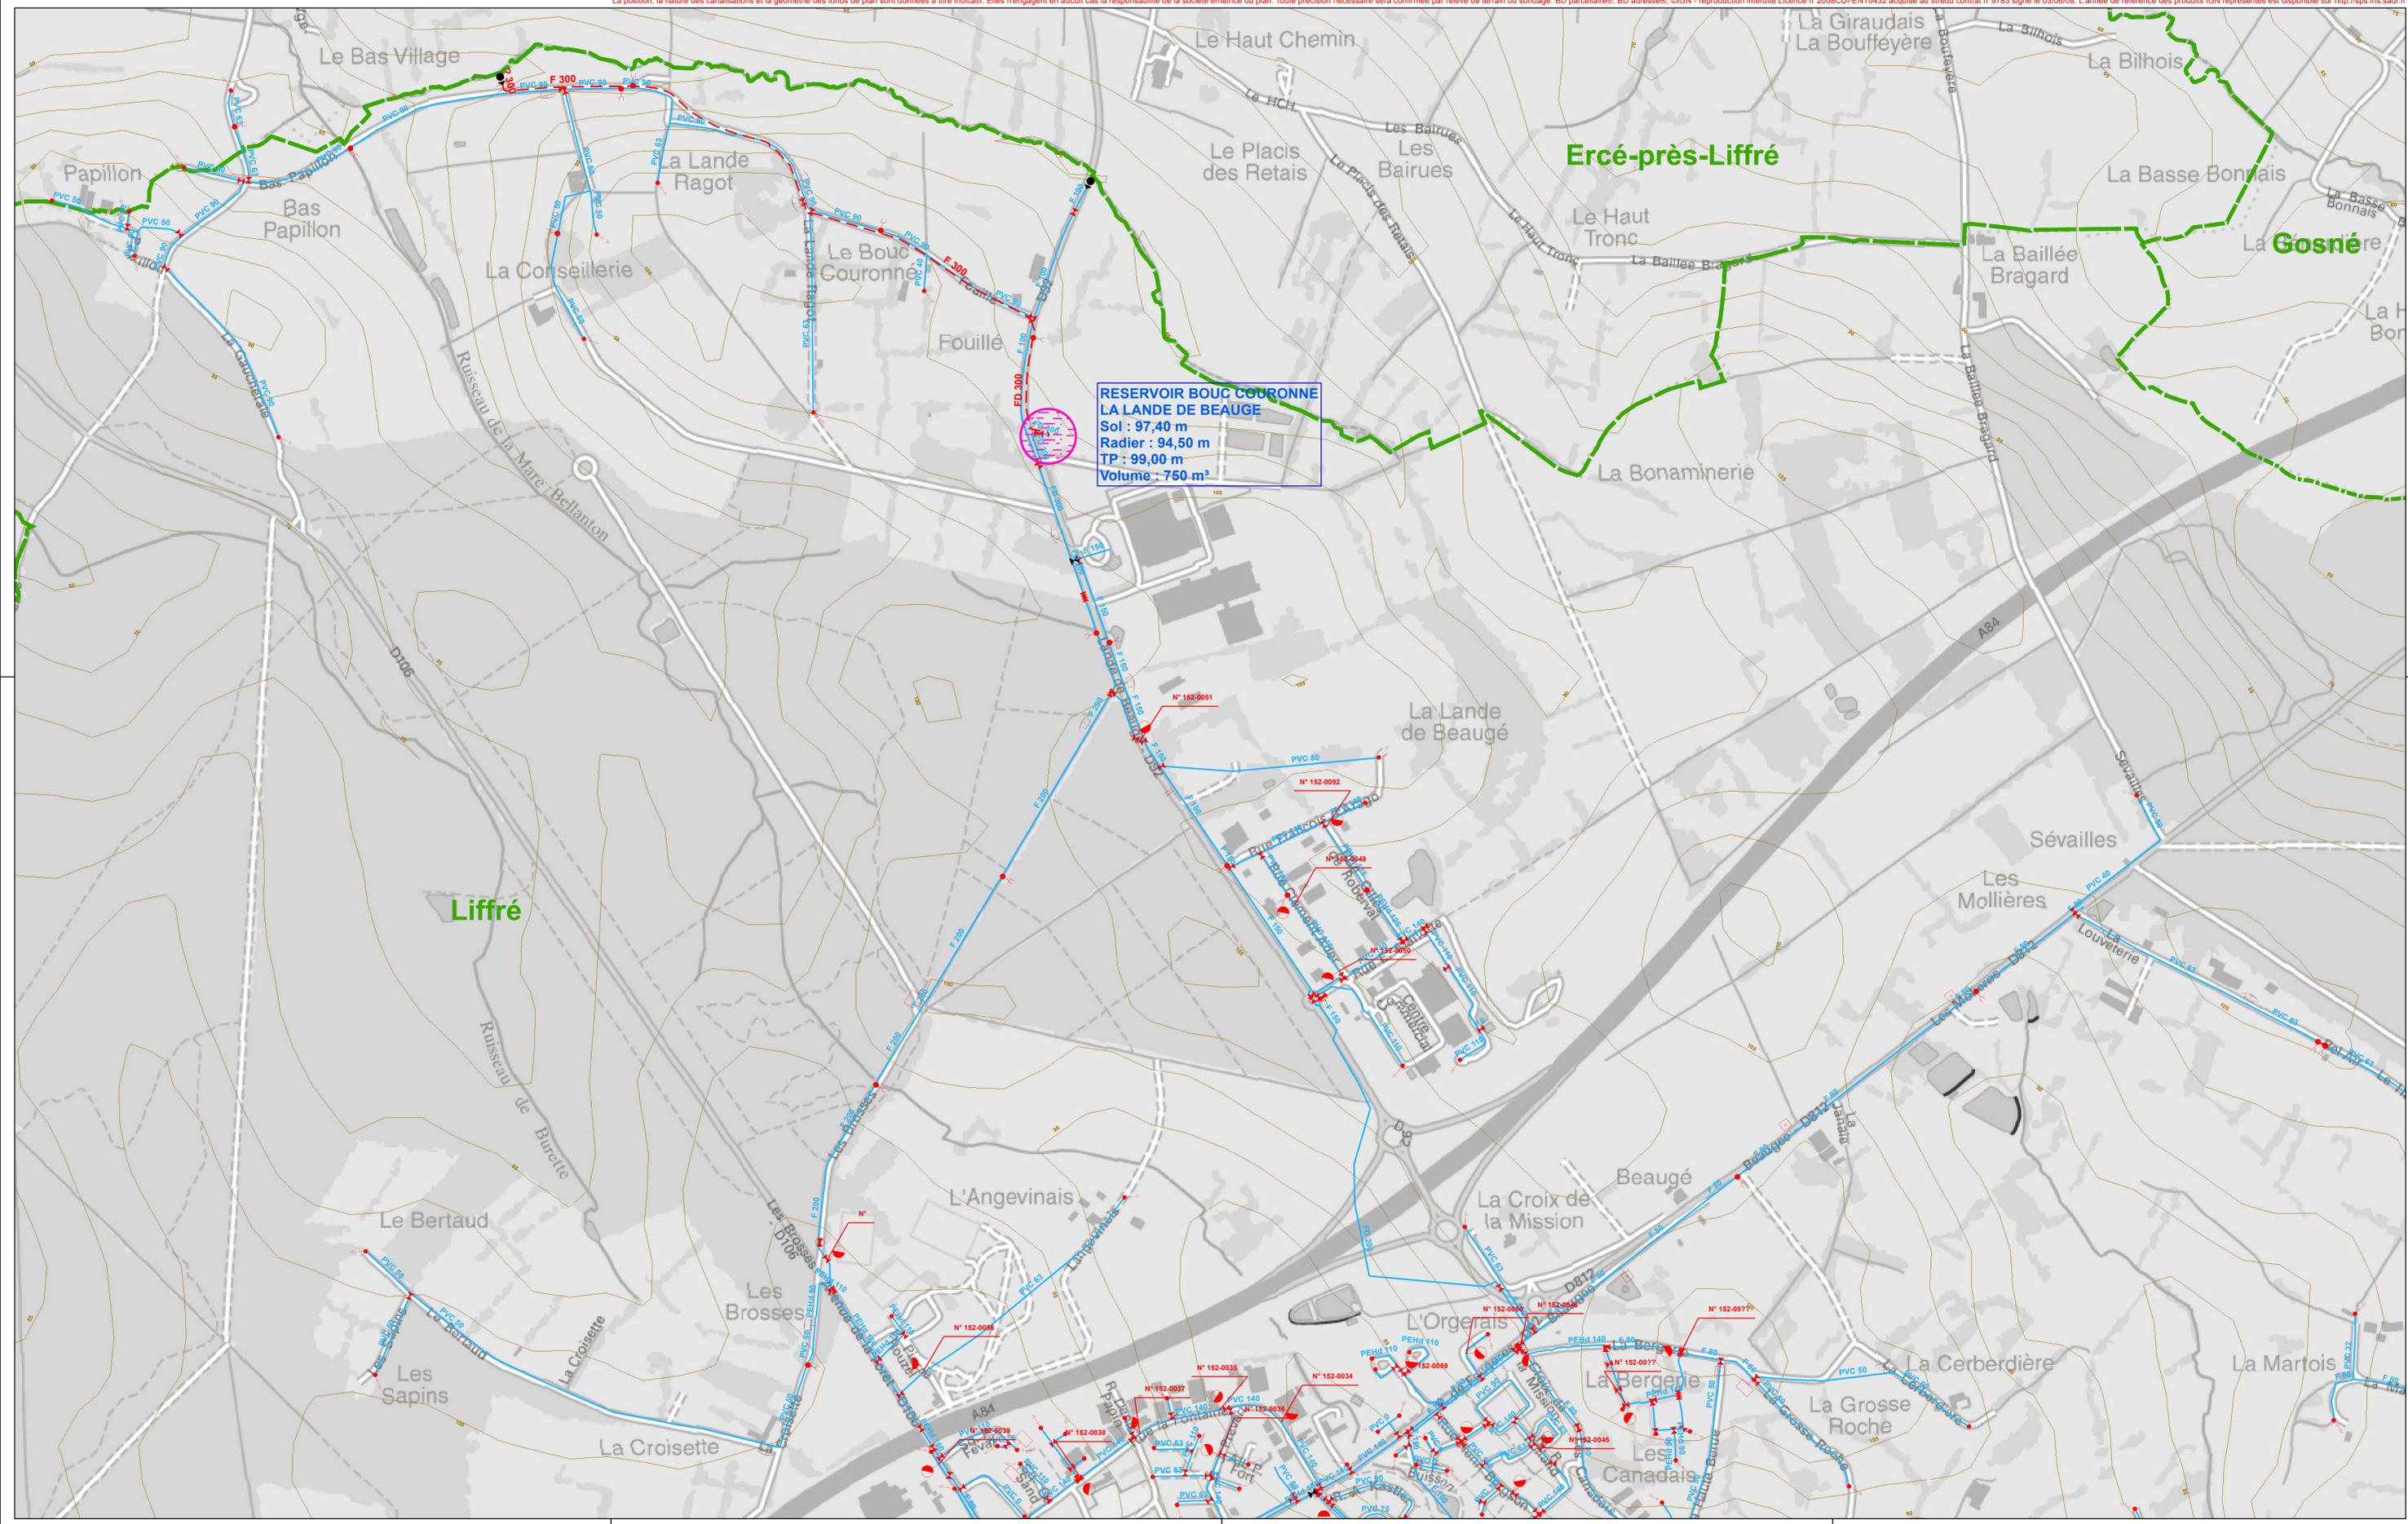



REGION GRAND OUEST
21 rue Anita Conti
56000 VANNES cedex

Département : ILLE-ET-VILAINE

Echelle : 1/6000

LIFFRE-EAU

PLANCHE 3

RESEAU EAU POTABLE

PLAN COMMUNE

Plan : 35120001_Liffre_3/3_A1Pa_6000

Format : A1Pa

Planche : 3 / 3

Indice : 00

Date d'impression : 09/06/2016

DIFFUSION


Ind.	Date	Etabli par	Nature des modifications
00		SUIRE Y.	mise à jour des plans de récolement reçus à la date d'impression



Légende

- Branchement
- Boite à boîtes
- Feeder
- Eau brute
- Refoulement
- Défense incendie
- Vidange
- Hors service
- Accélérateur
- Compteur import
- Débitmètre
- Micro ventouse
- Borne fontaine
- Bouche d'incendie T4 / Bout
- Bouche de lavage T4 / Bout
- Compteur de sectorisation
- Compteur export
- Stabilisateur aval
- Stabilisateur d'écoulement
- Vanne
- Vanne fermée
- Vanne en attente
- Ventouse
- Réducteur de pression
- Stabilisateur amont
- Poteau d'incendie T4 / Bout
- Bâche
- Réservoir au sol
- Réservoir enterré
- Réservoir semi enterré
- Réservoir sur tour
- Usine de traitement
- Traitement sur réseau
- Station de pompage
- Station de surpression
- Barrage
- Captage
- Forage
- Prise d'eau
- Puits

La position, la nature des canalisations et la géométrie des fonds de plan sont données à titre indicatif. Elles n'engagent en aucun cas la responsabilité de la société émettrice du plan. Toute précision nécessaire sera confirmée par relevé de terrain ou sondage. BD parcellaire®. BD adresse®. ©IGN - reproduction interdite Licence n°2008CU-ENT0432 acquise au titre du contrat n°9783 signé le 03/06/08. L'année de référence des produits IGN représentés est disponible sur <http://sps.iris.saur.fr>

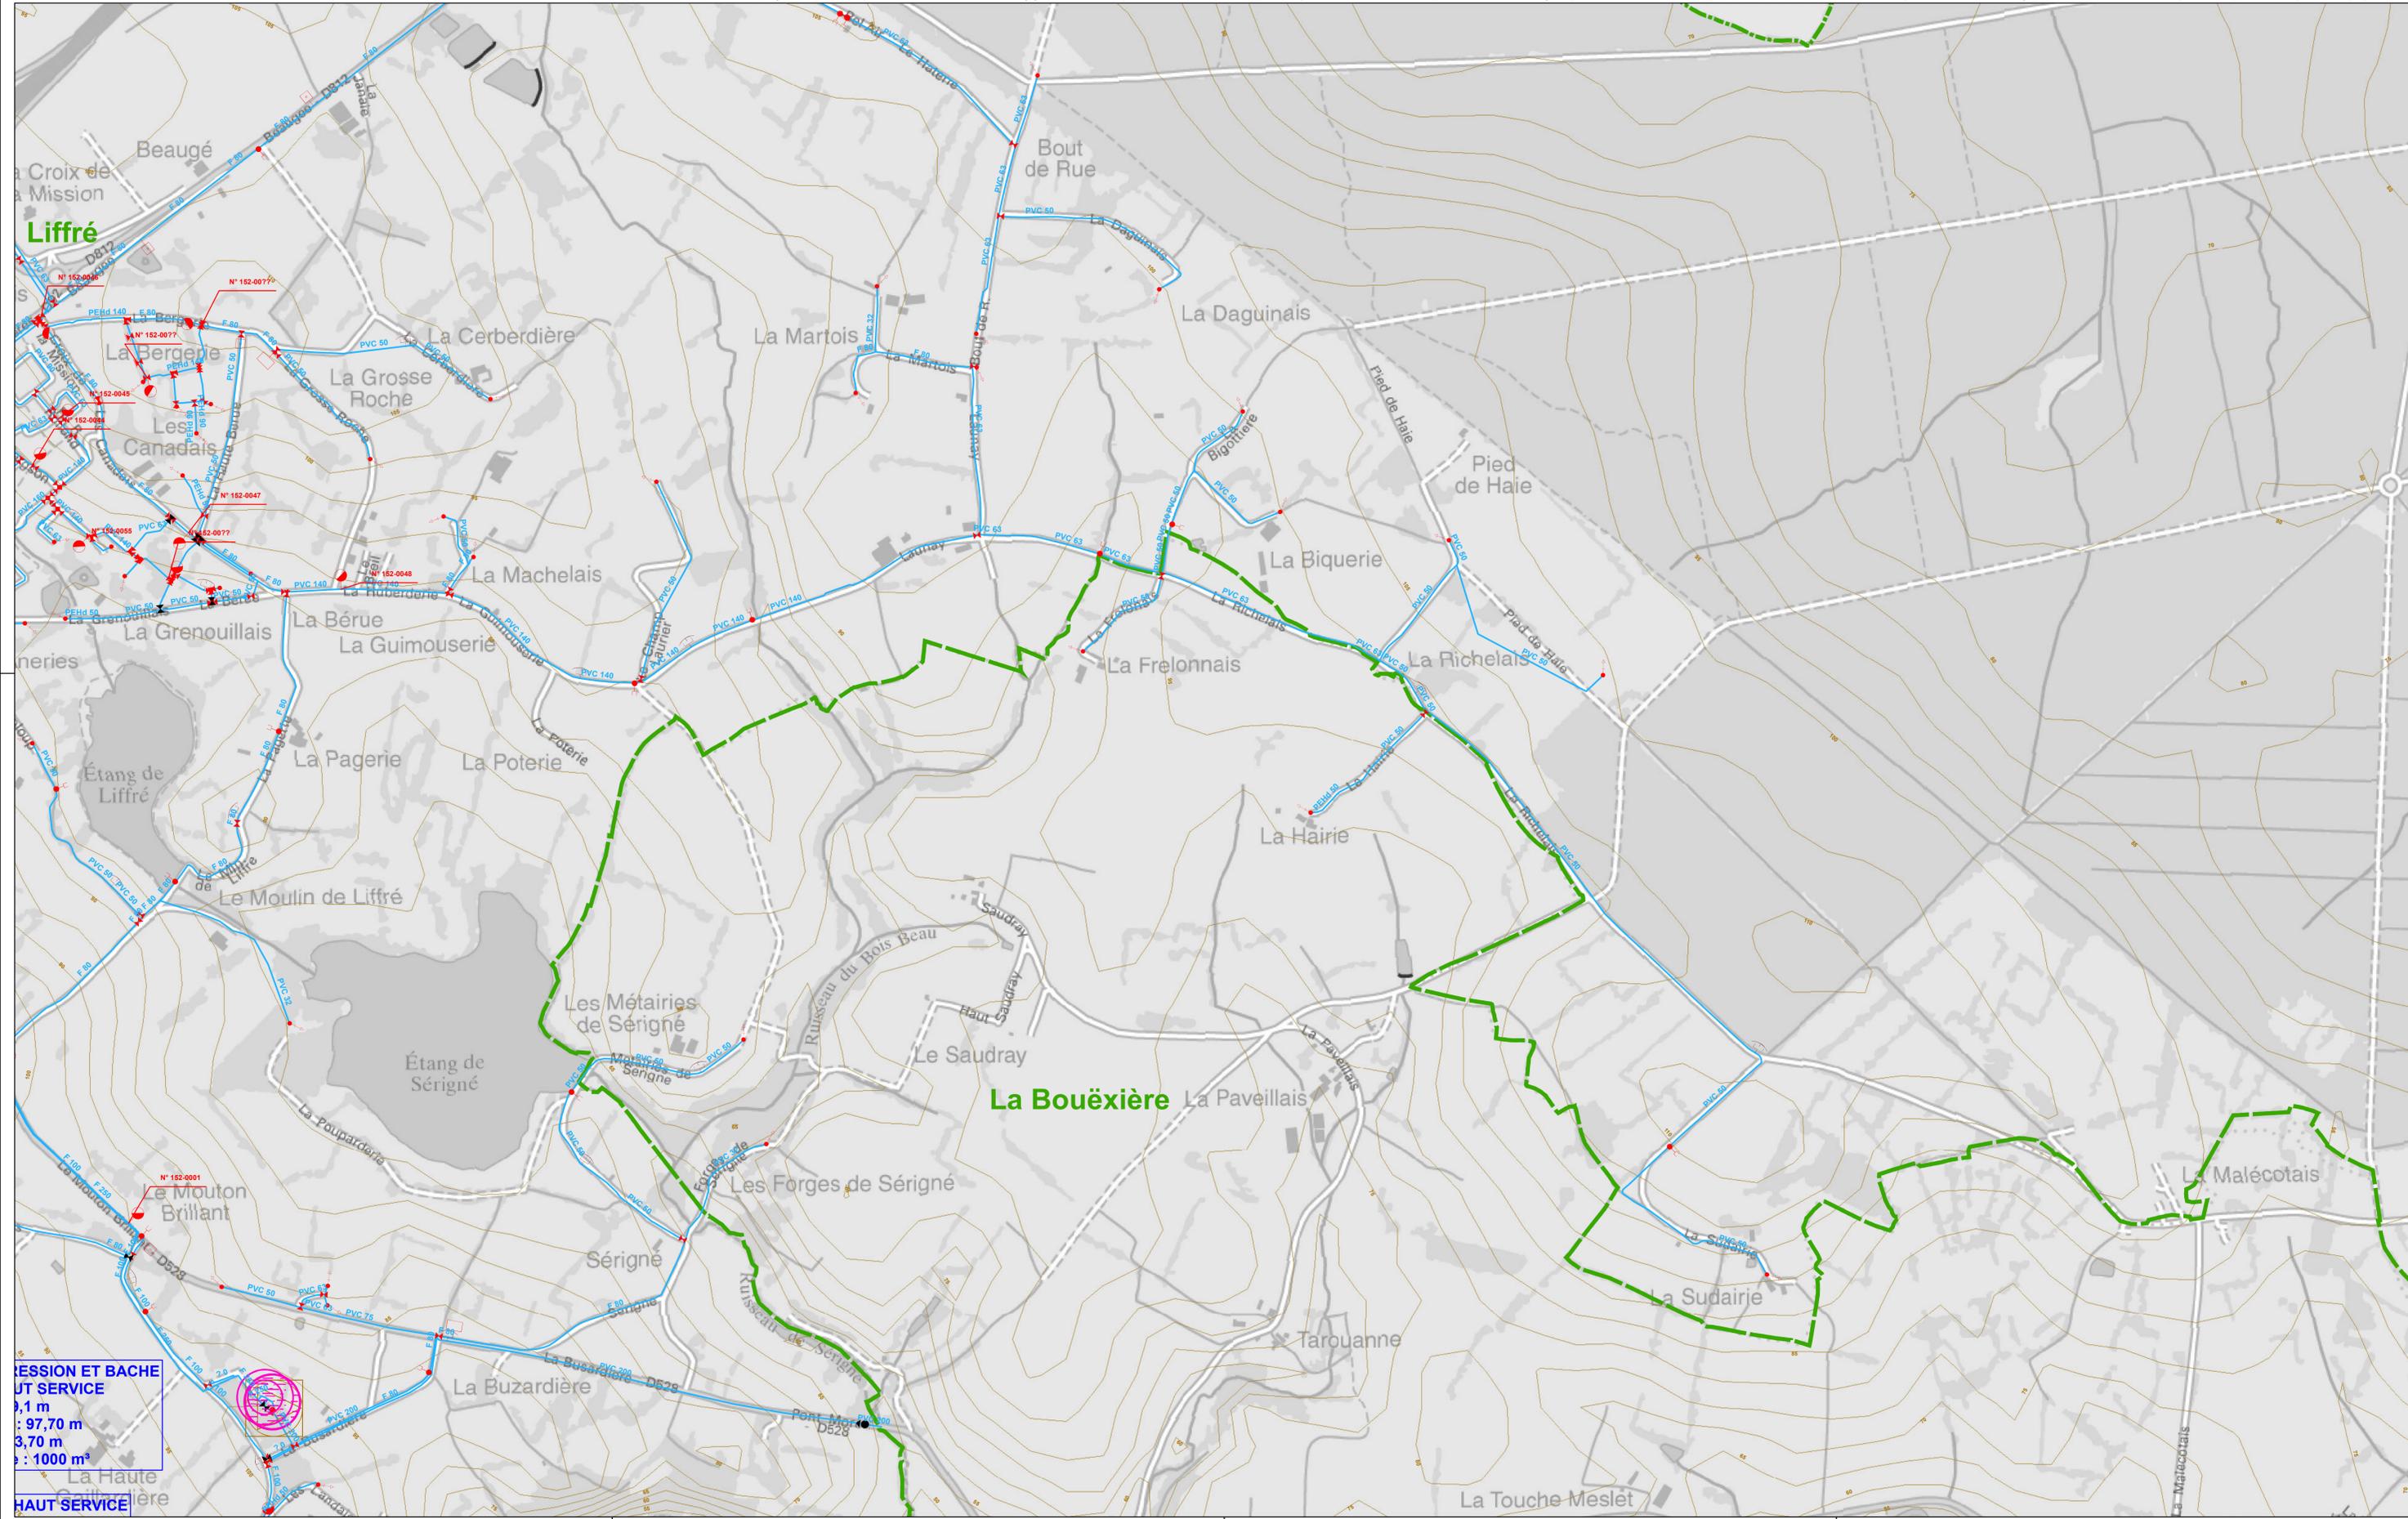

**PRESSION ET BACHE
V : 97,70 m³
S : 3,70 m²
Ø : 1000 m³

HAUT SERVICE



- Légende Réseau Eaux Usées**
- Regard de visite Eaux usées
 - Réseau gravitaire
 - Boîte de branchement
 - Branchement
 - Réseau en terrain privé - non relevé
 - Réseau unitaire
 - Regard de visite réseau unitaire
 - Poste de refoulement
 - Réseau de refoulement
- Légende Réseau Eaux Pluviales**
- Regard de visite Eaux usées
 - Réseau gravitaire
 - Boîte de branchement
 - Branchement
 - Réseau en terrain privé - non relevé
 - Réseau unitaire
 - Regard de visite réseau unitaire

IDEE TECH
Centre d'Etudes de la Région
43000 RENNES
02 99 24 31 31 02 99 24 37 29

Département d'Ille et Vilaine
Commune de Liffre

Levé topographique des réseaux d'eaux usées et d'eaux pluviales

DATE		MODIFICATIONS		Nombres	
15/02/16	VI	EMISSIION ORIGINAL	OSALLET	01	0
				Table	
				1 /	3500
CA : DA060163657	CC : Liffre	Dessiné par : M.GUILLET		Vérifié par : R.PERSSELA	

